


FASTIGHET
 TEGNER 4
 AREA 10269,1 m²
 ANTAL PARKERINGSPLATSER TOTALT = 78 ST

ANMÄRKNINGAR
 Denna ritning är upprättad med grundkartor från Västerås stadsbyggnadskontor som underlag.
 Inga andra inläggningar har skett, utan tillägg har uppmärkat på plats.

- FÖRKLARINGAR**
- TOMTGRÄNS
 - HUS 01 HUSNUMMER
 - ENTRE
 - ENTRE MED EGEN ADRESS
 - GARAGENERFART
 - ASFALT
 - GRUS
 - SAND
 - GÄTSTEN
 - PARKERINGSPLATS
 - RÄCKE
 - GRÄS
 - BUSKAGE
 - TRÄD
 - BELYSNINGSSTOLPE
 - MOTORVÄRMARUTTAS
 - STOPPSTEN
 - FLAGGSTANG
 - CYKELSTÄLL, ANTAL PLATSER
 - GUNGSTÄLLNING
 - PARKSÖFFA
 - PAPPERSKORG
 - SKILT
 - DAGVATTENBRUNN
 - PARKERINGSMÄTARE
 - MUR
 - STÖDHUR
 - BRANDGÄSVENT ILAT I ÖRSLUCKA

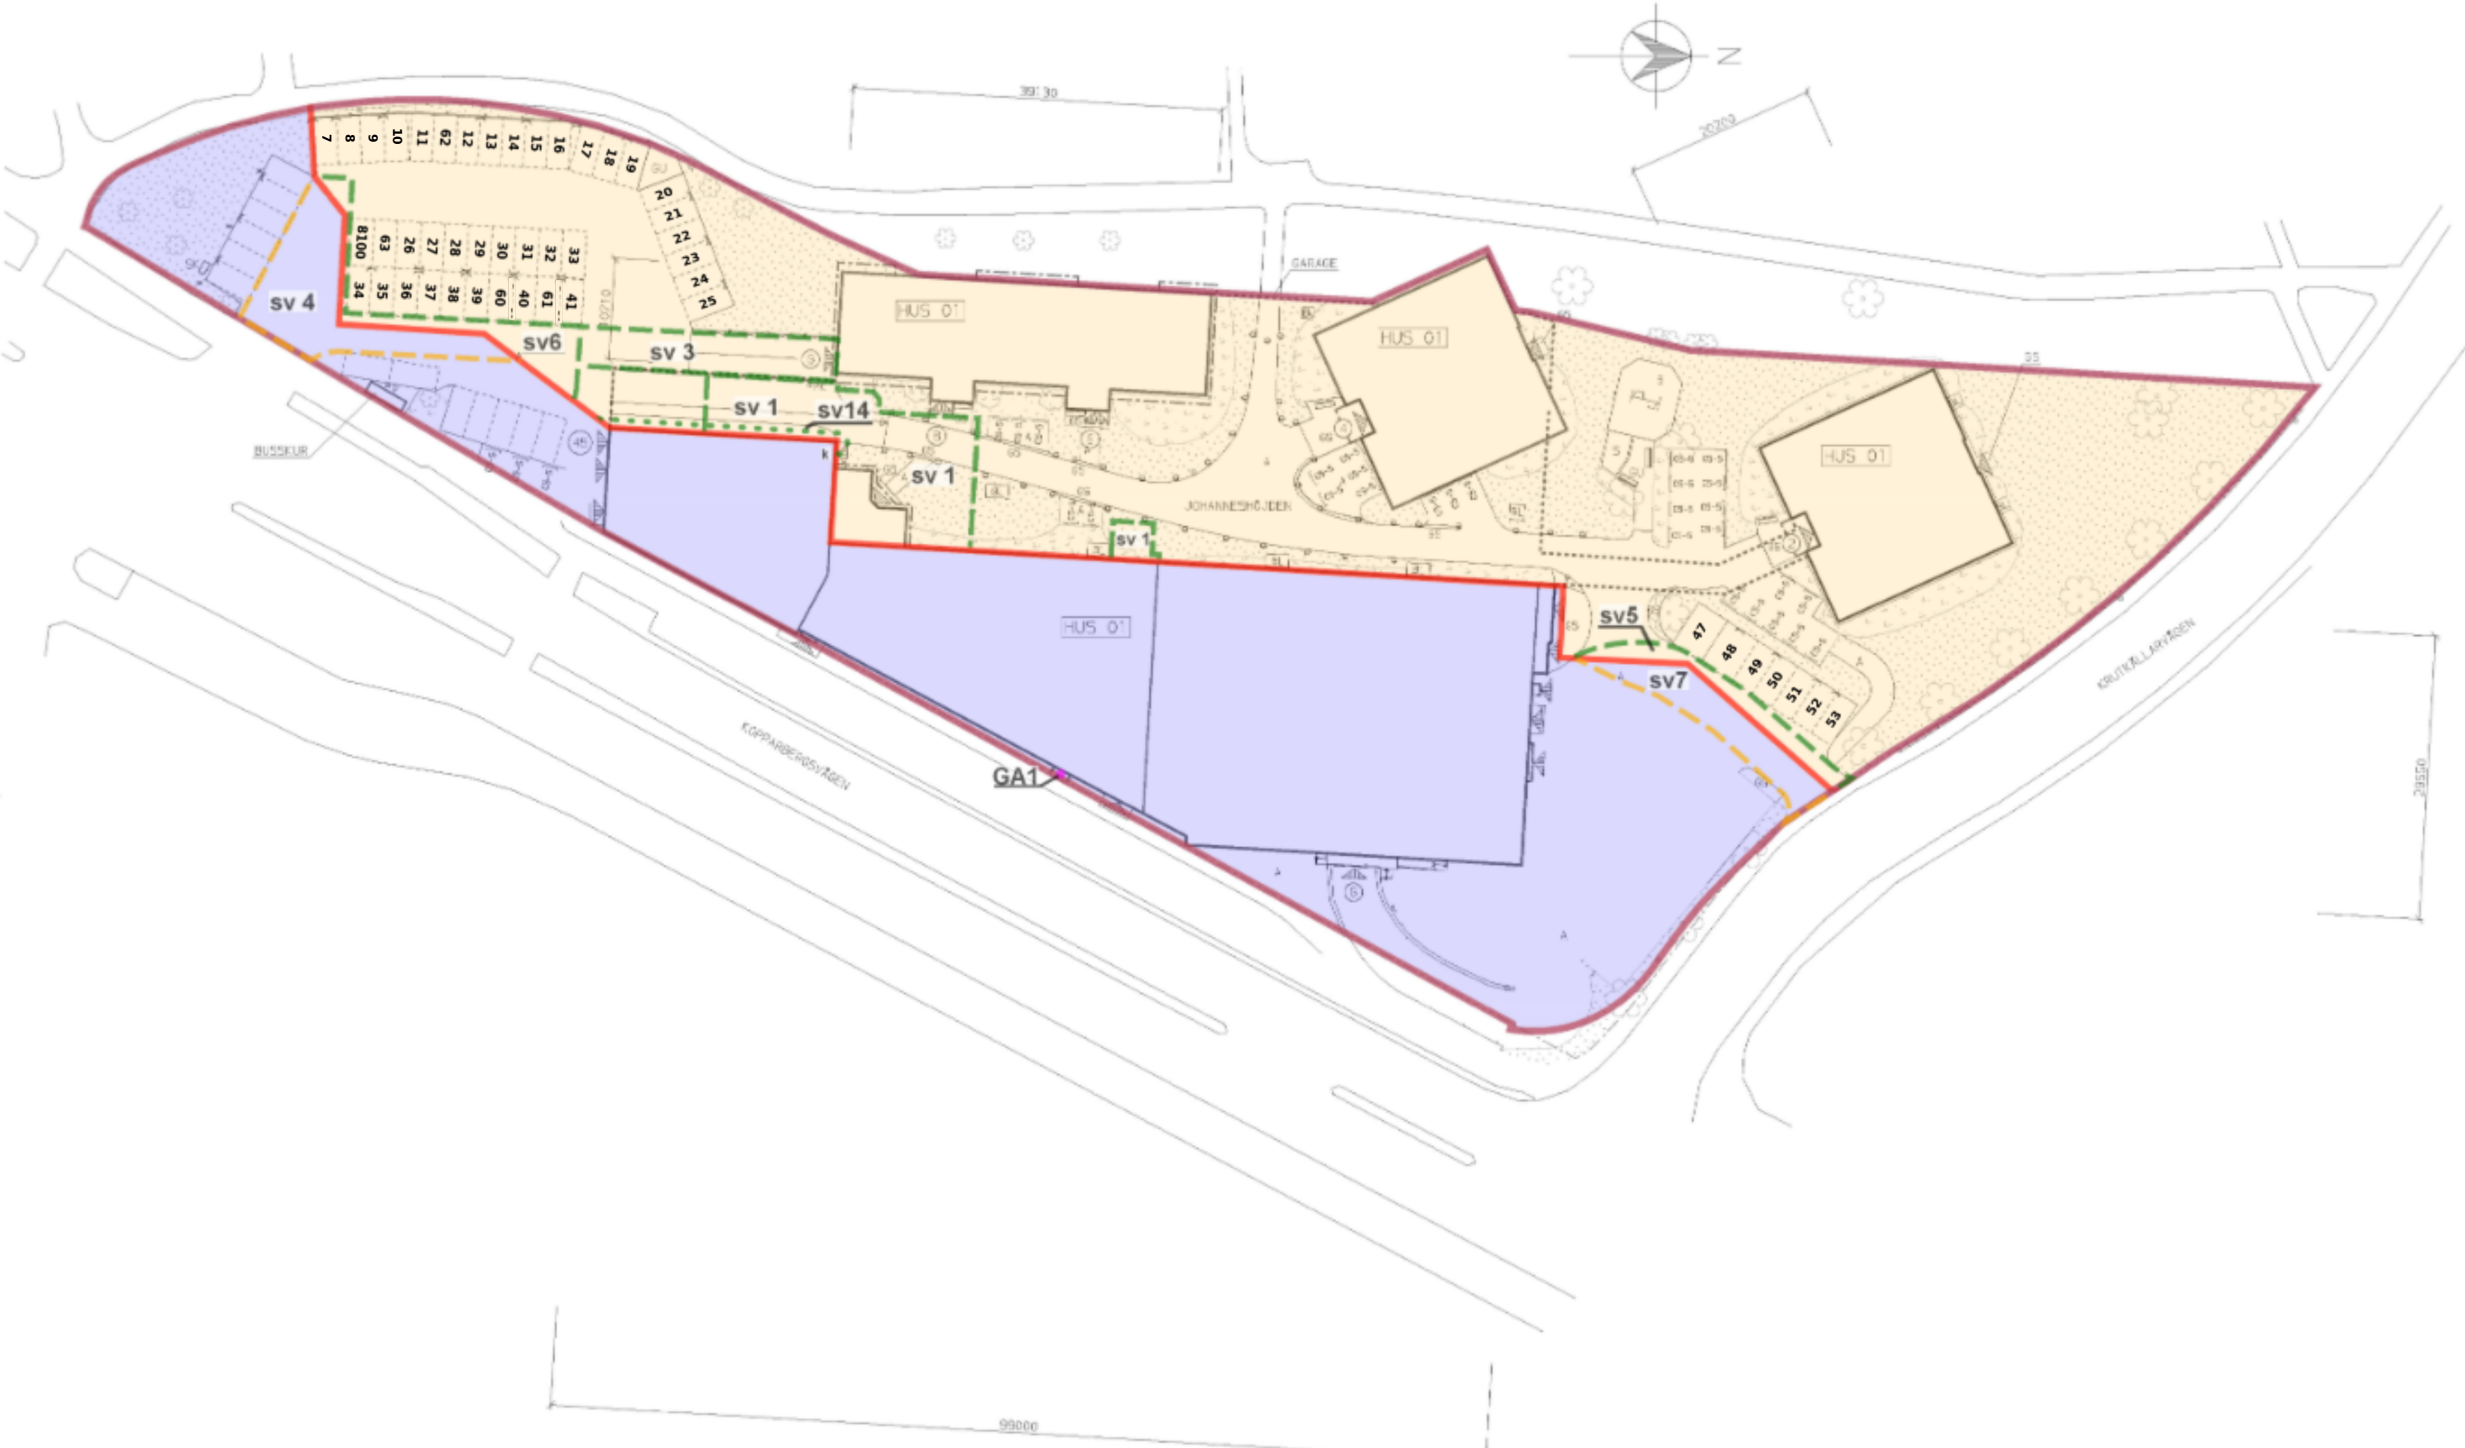

Tegnér 4

Fastighetsindelning Översikt

Teckenförklaring:

- 3D Fastighetsgräns
- Fastighetsgräns
- Servitut för bostadsdel
- Servitut för kommersiell del
- Gemensamhetsanläggning
- Ledningsrätt

Hejdragen linje = Hela utrymmet disponeras
 Streckad linje = Del av utrymmet disponeras
 Prickad linje = utrymningsväg

- Tegnér 4 (bostadsdel)
- Tegnér 5* (kommersiell del)

Observera att ritningen ej är skalenlig!

RELATIONSHANDLING			
RELATIONSRITNING UPPRÄTTAD AV CADITMA AB		Kopperbergsvägen 10 · Box 730 · 721 20 VÄSTERÅS Tel 021-15 50 00 · Fax 021-41 51 25	
TEL 08-731 00 71 FAX 08-731 00 99		TEGNÉR 4, VÄSTERÅS	
SITUACTIONSPLAN		DRG.FORM. A1 SKALA 1:400	
PROJEKTANT	REVISOR	PROJEKT	BYGGNAD
04.10.01	ADRIANA	23006	A000:00001

0 4 8 12 16 20 40 Meter

04.10.01 RITNINGENS TITEL